


**Schnitt (im Gebäude)  
Blick Richtung Lietzensee**

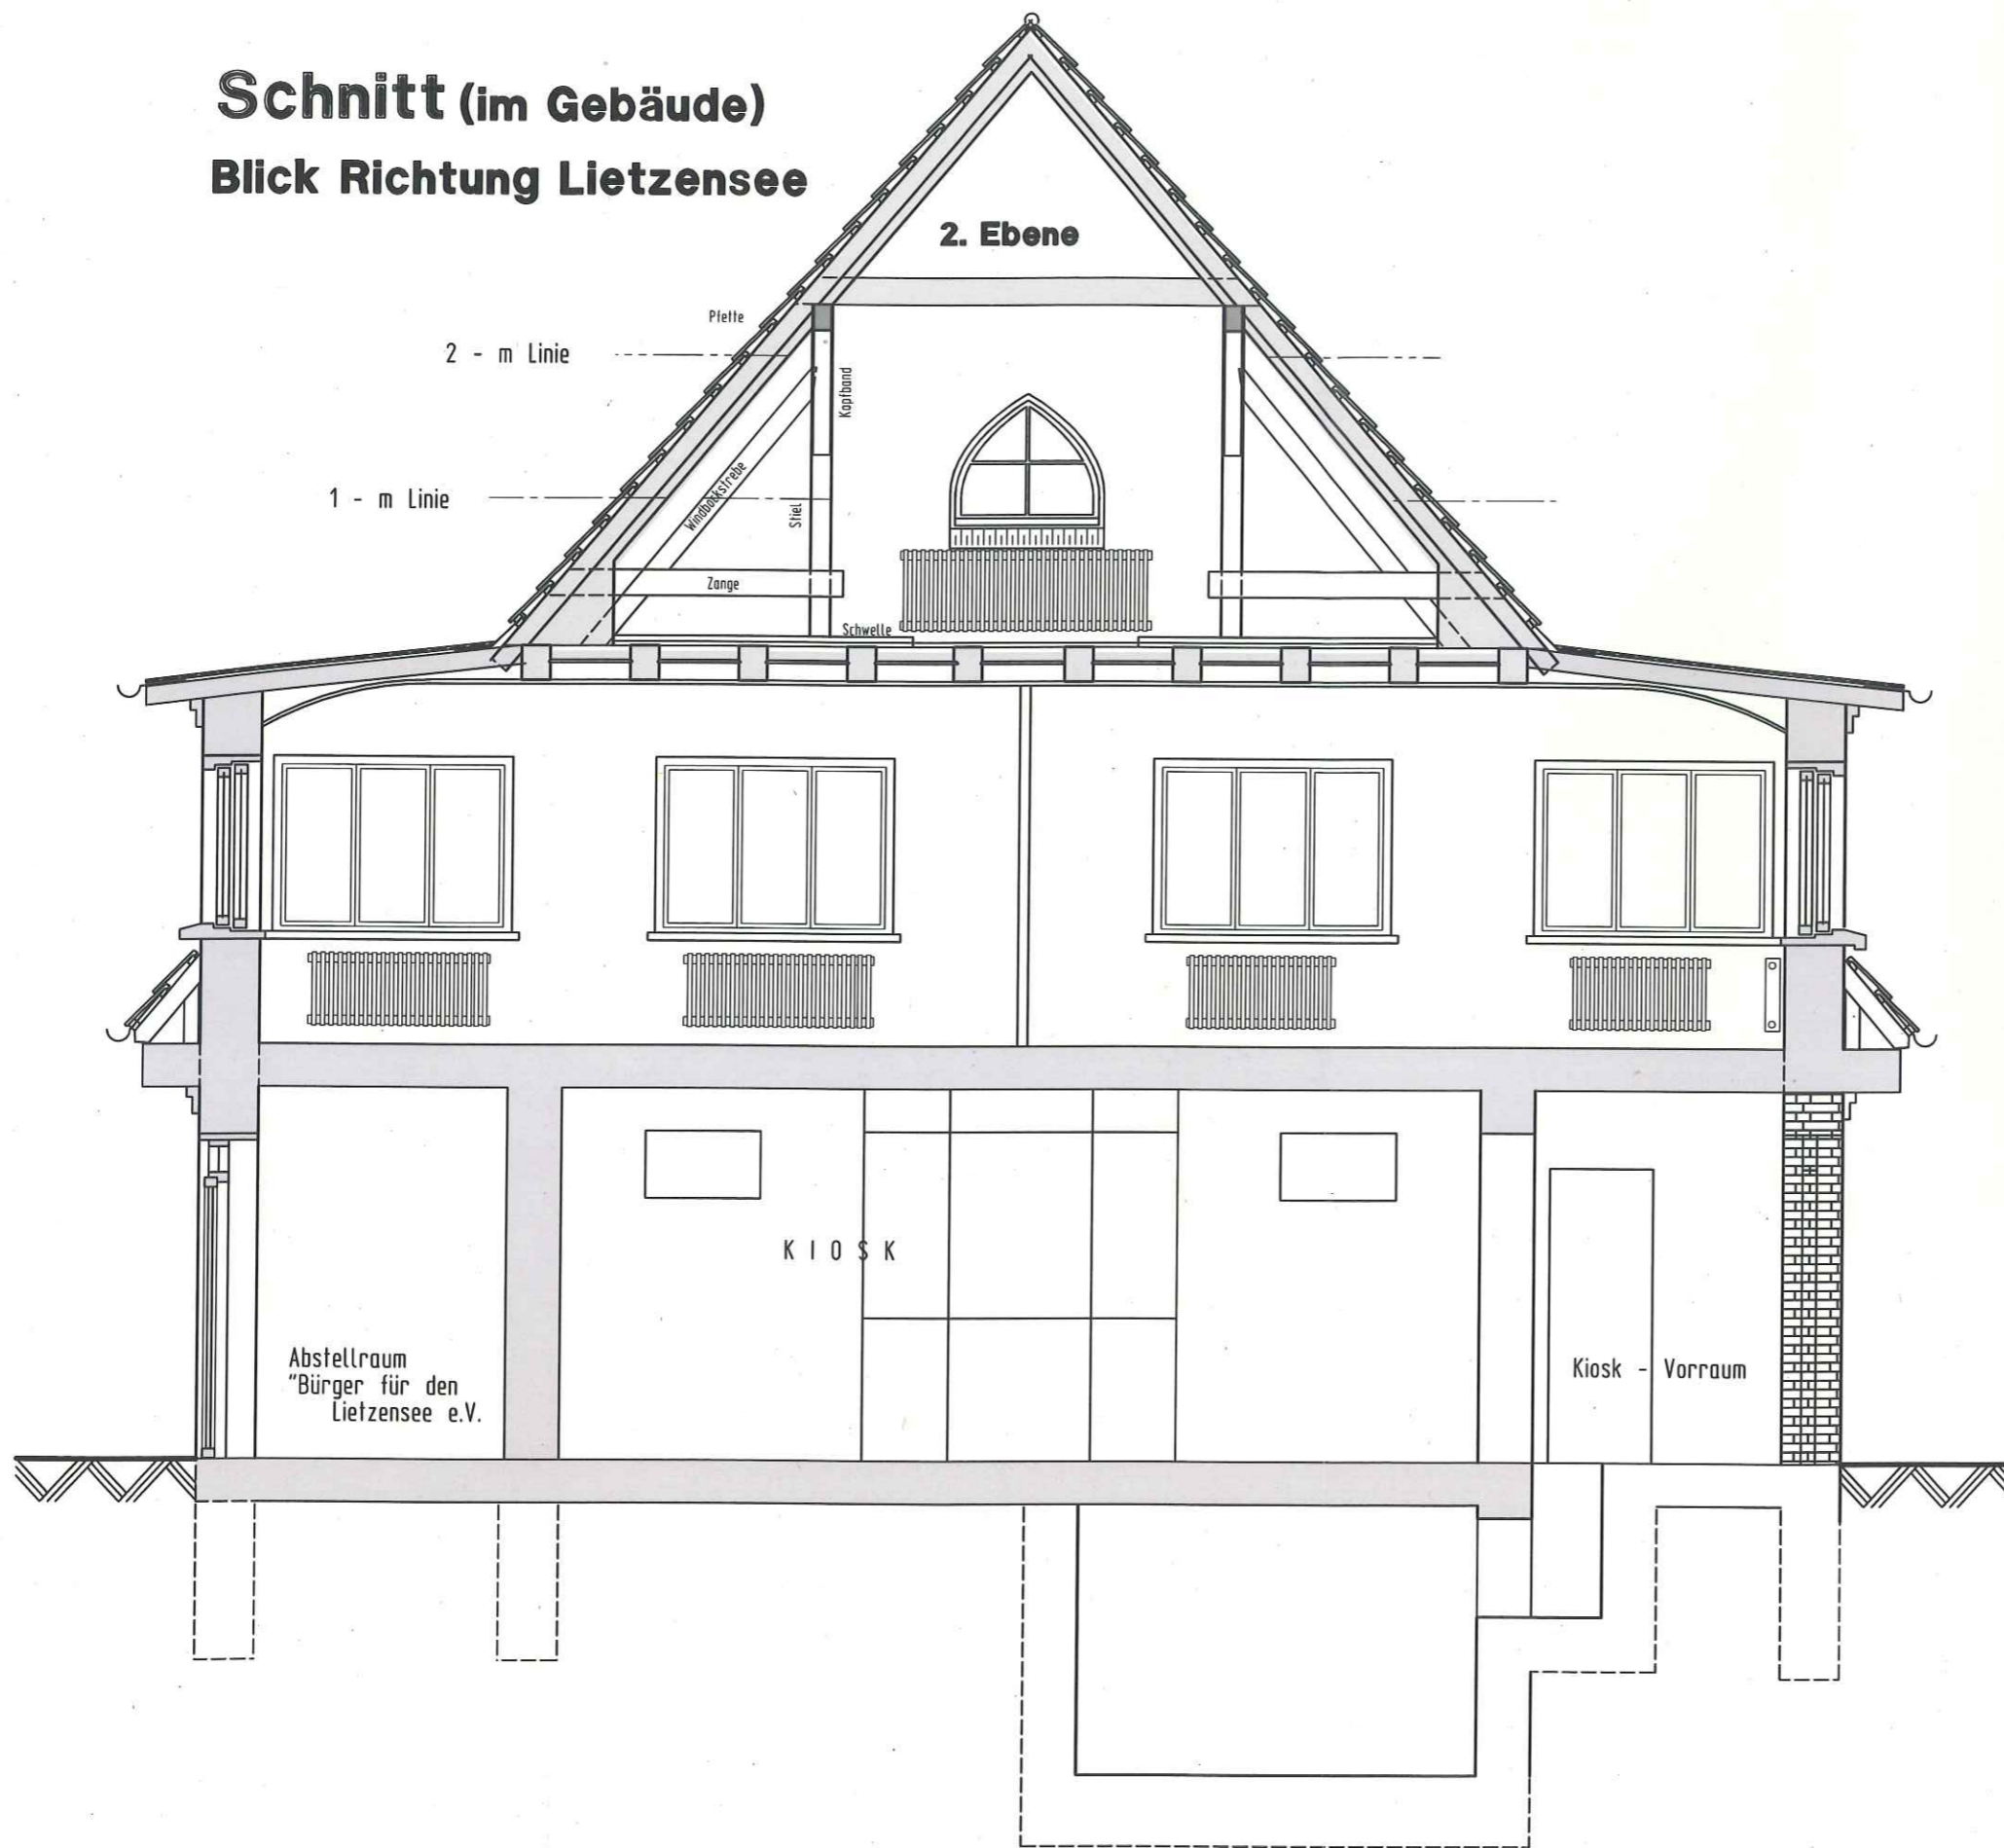

Legende

Projekt **Parkwächterhaus  
im Lietzenseepark**

**Wundtstraße 39  
14057 Berlin Charlottenburg**

Eigentümer **Bezirksamt  
Charlottenburg-Wilmersdorf**

**Otto-Suhr-Allee 100 10585 Berlin  
Fehrbelliner Platz 4 10707 Berlin**

Tel.: 030 / 9029 - 10

**alle Maße am Bau prüfen!**

**- Vorabzug -**

Änderung

Planerstellung

**Ag PWH der  
Bürger für den Lietzensee e.V.  
Wundtstraße 40 - 44  
14057 Berlin**

Kontakt:

Norbert Voß, Dipl.-Ing 030/33 00 800 1  
www.arc-plus.net voss@arc-plus.net.de

Planbezeichnung

**Schnitt**

**Bestandsplan  
April 2013**

Maßstab  
**1:50**

Format  
**DIN A 3**

Datum  
**25.04.2013**

Plan Nr.  
**1**