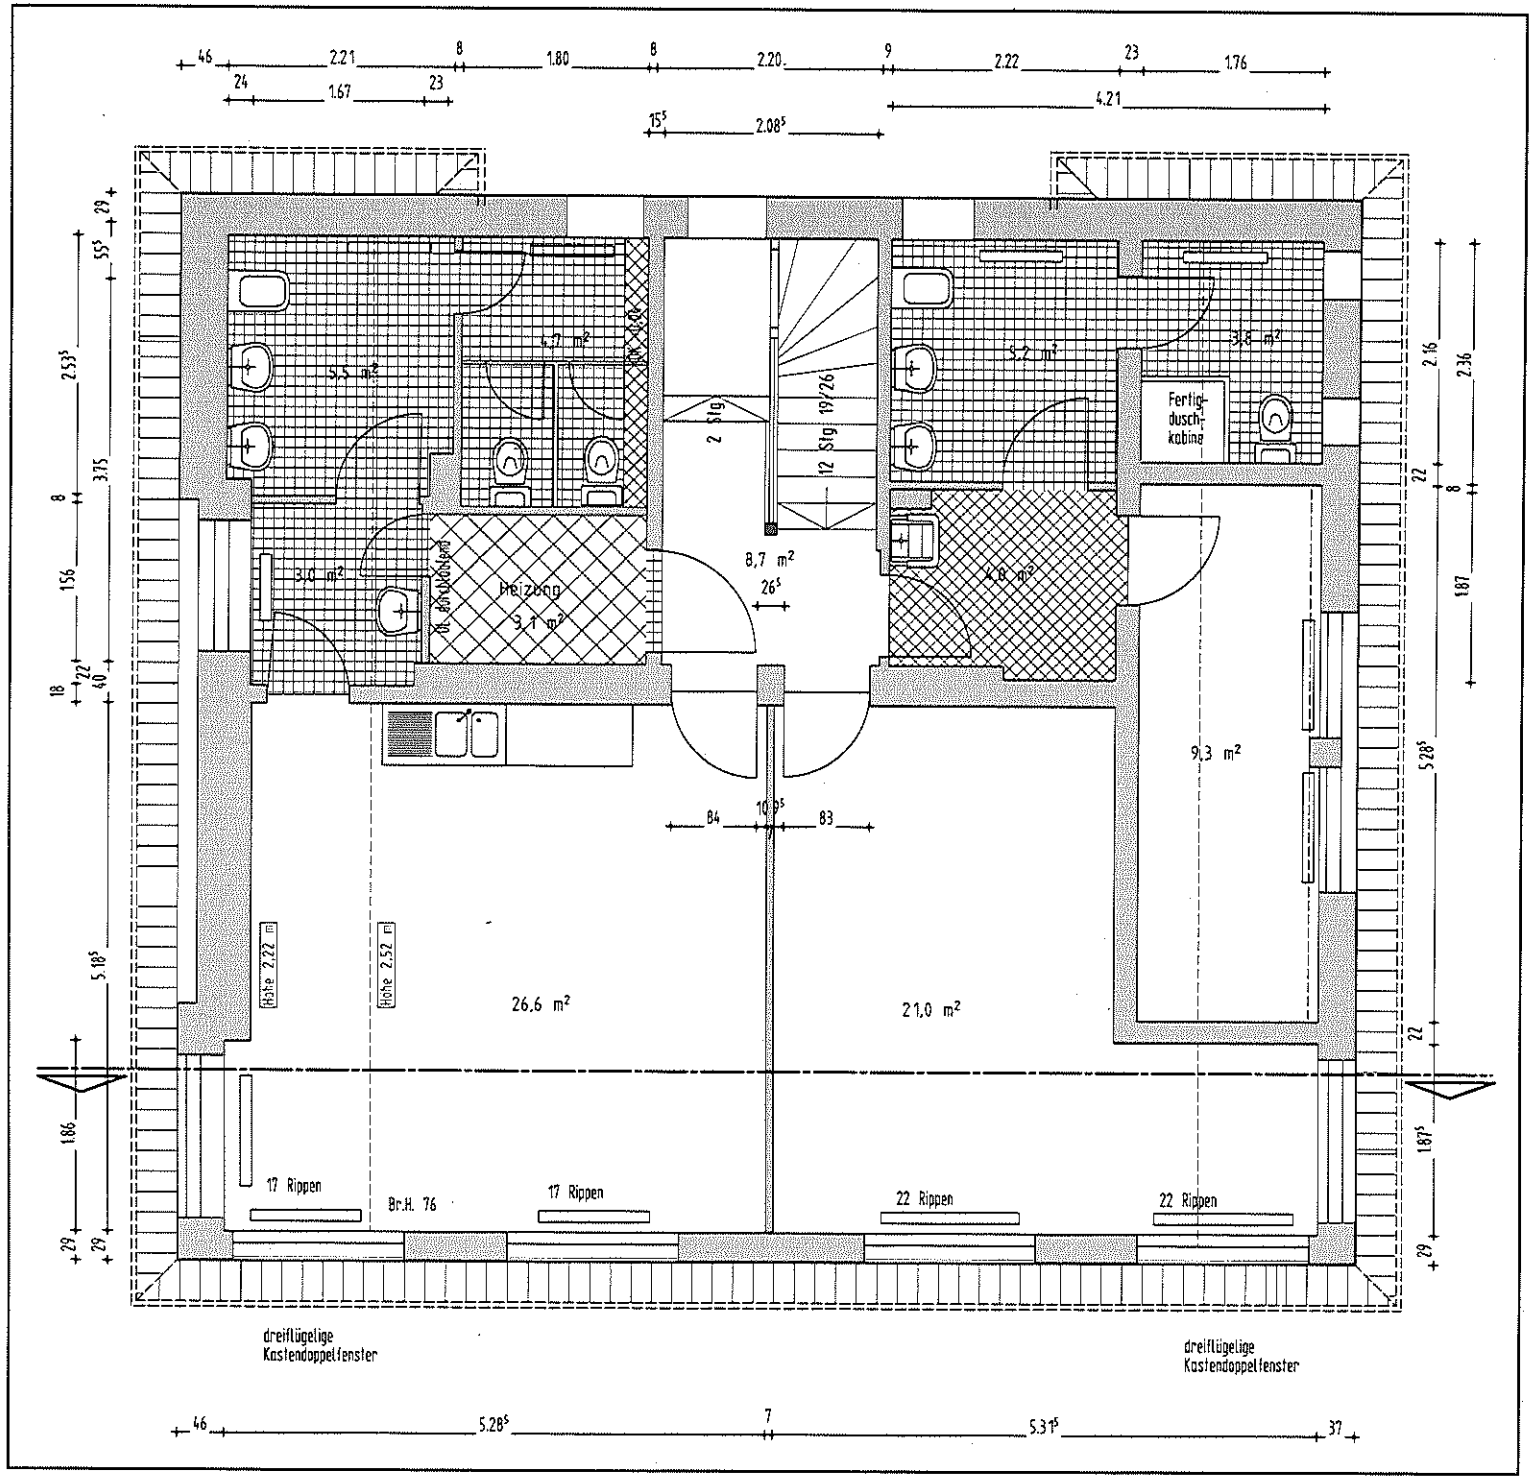

Legende

Bruttoaußenfläche
11,50 x 10,50
= 120,75 □

94,9 m² Grundfläche

Höhe 2,52 m
(am Rand 2,22 m)

Projekt **Parkwächterhaus im Lietzenseepark**

Wundtstraße 39
14057 Berlin Charlottenburg

Eigentümer **Bezirksamt Charlottenburg-Wilmersdorf**

Otto-Suhr-Allee 100 10585 Berlin
Fehrbelliner Platz 4 10707 Berlin
Tel.: 030 / 9029 - 10

alle Maße am Bau prüfen!

- Vorabzug -

Änderung

Planerstellung

Ag PWH der
Bürger für den Lietzensee e.V.
Wundtstraße 40 - 44
14057 Berlin

Kontakt: Norbert Voß, Dipl.-Ing 030/33 00 800 1
www.arc-plus.net voss@arc-plus.net.de

Planbezeichnung

Grundriss

Obergeschoss

Bestandsplan April 2013

Maßstab **1:50**

Format **DIN A 3**

Datum **25.04.2013**

Plan Nr. **3**